


GENERAL ARRANGEMENT

PRINCIPAL PARTICULARS

LENGTH (O.A.)	(ABT)	18.17 M.
LENGTH (REG.)		15.87 M.
BRWADTH (M.L.D.)		5.59 M.
DEPTH (M.L.D.)		1.92 M.
DRAFT (D.M.L.D.)		1.38 M.
SHEER		0.49 M.
CANBER		0.10 M.
GROSS TONNAGE	(ABT)	19 T.
MAIN ENGINE (CATERPILLAR C-32)	1420 PS x 2 Set	
SPEED (TRIAL MAX)	4 / 4 MCR	(ABT) 10.5 km
(SERVICE)	85 / 100 MCR	1.5 (ABT) 9.5 km
TOW POWER (馬力)		34.0 Ton
COMPLEMENT CREW	3 P. OTHERS	P. TOTAL P.
CLASS		J.C.I.
NAVIGATION AREA		沿岸小型

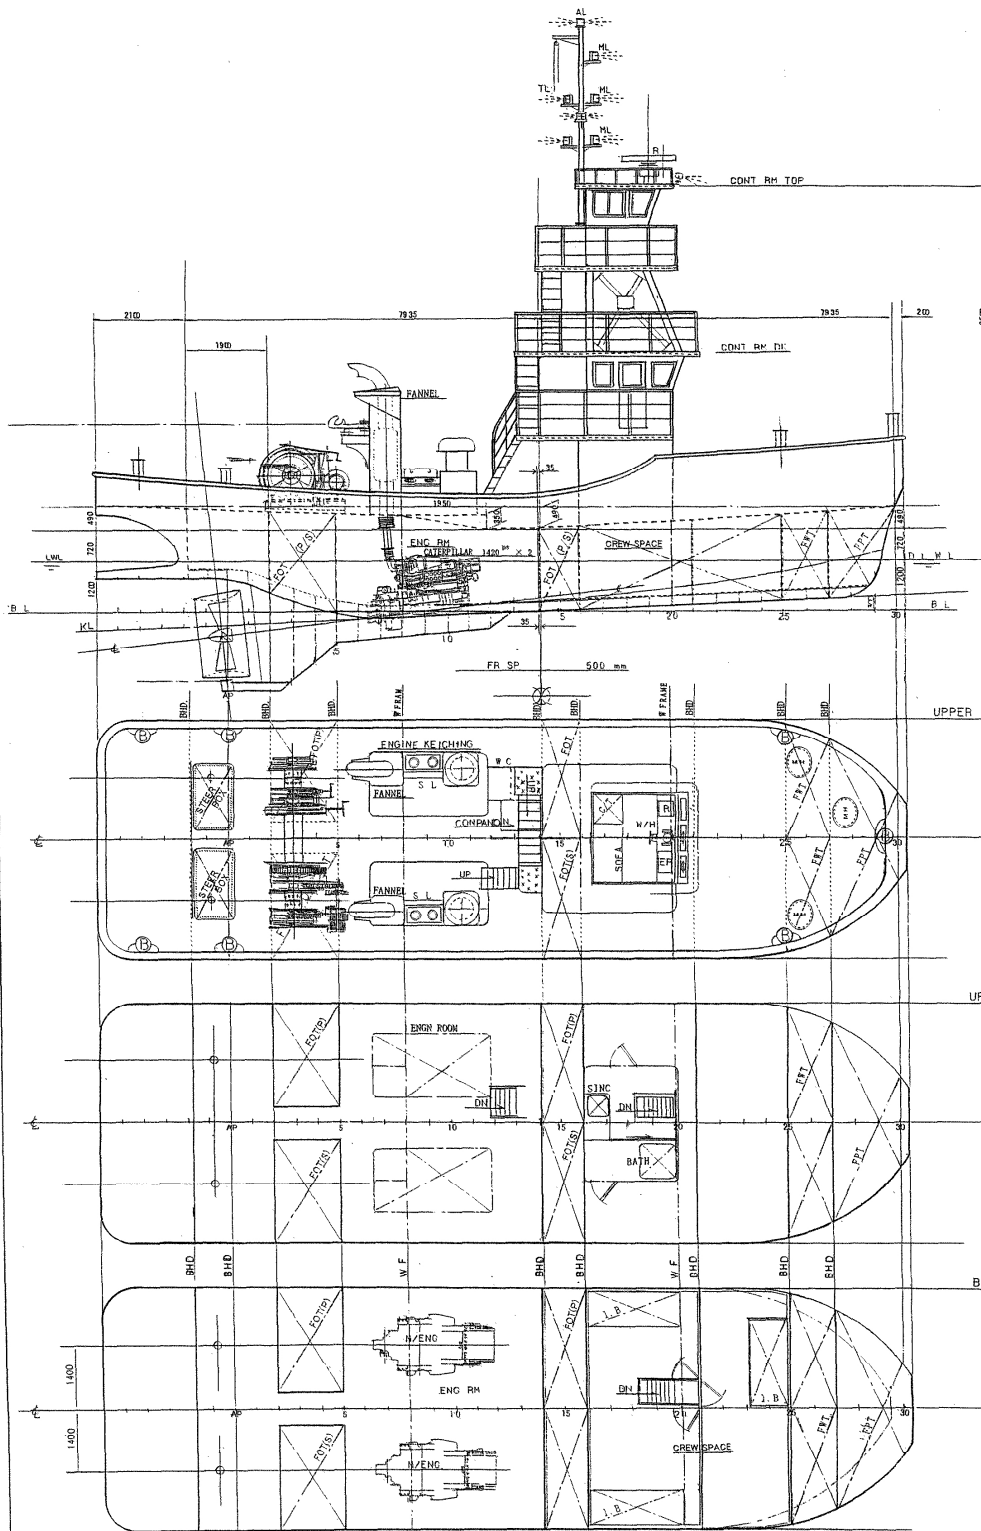

CONT. RM. DECK PLAN

CONT. RM. TOP PLAN

UPPER DECK PLAN

W/U TOP PLAN

UPPER DECK PLAN

BOTTOM PLAN

完成図

船主	殿
船番	S No-167
船名	博陽丸

19
機
ト
ン
型
押
船
兼
曳
船
兼
作
業
船

一
般
配
置
図

尺 度 1/50



新 規	平成 20 年 12 月 日
出 版	
監 査 者	